


# 05 Opavská cena J. M. Olbricha - nominace za rekonstrukci 2008 - 2009

Objekt 1, TEVA, Opava - Komárov  
Ing. Karel Grygera, Ing. Jiří Vyhnálek, PhD.

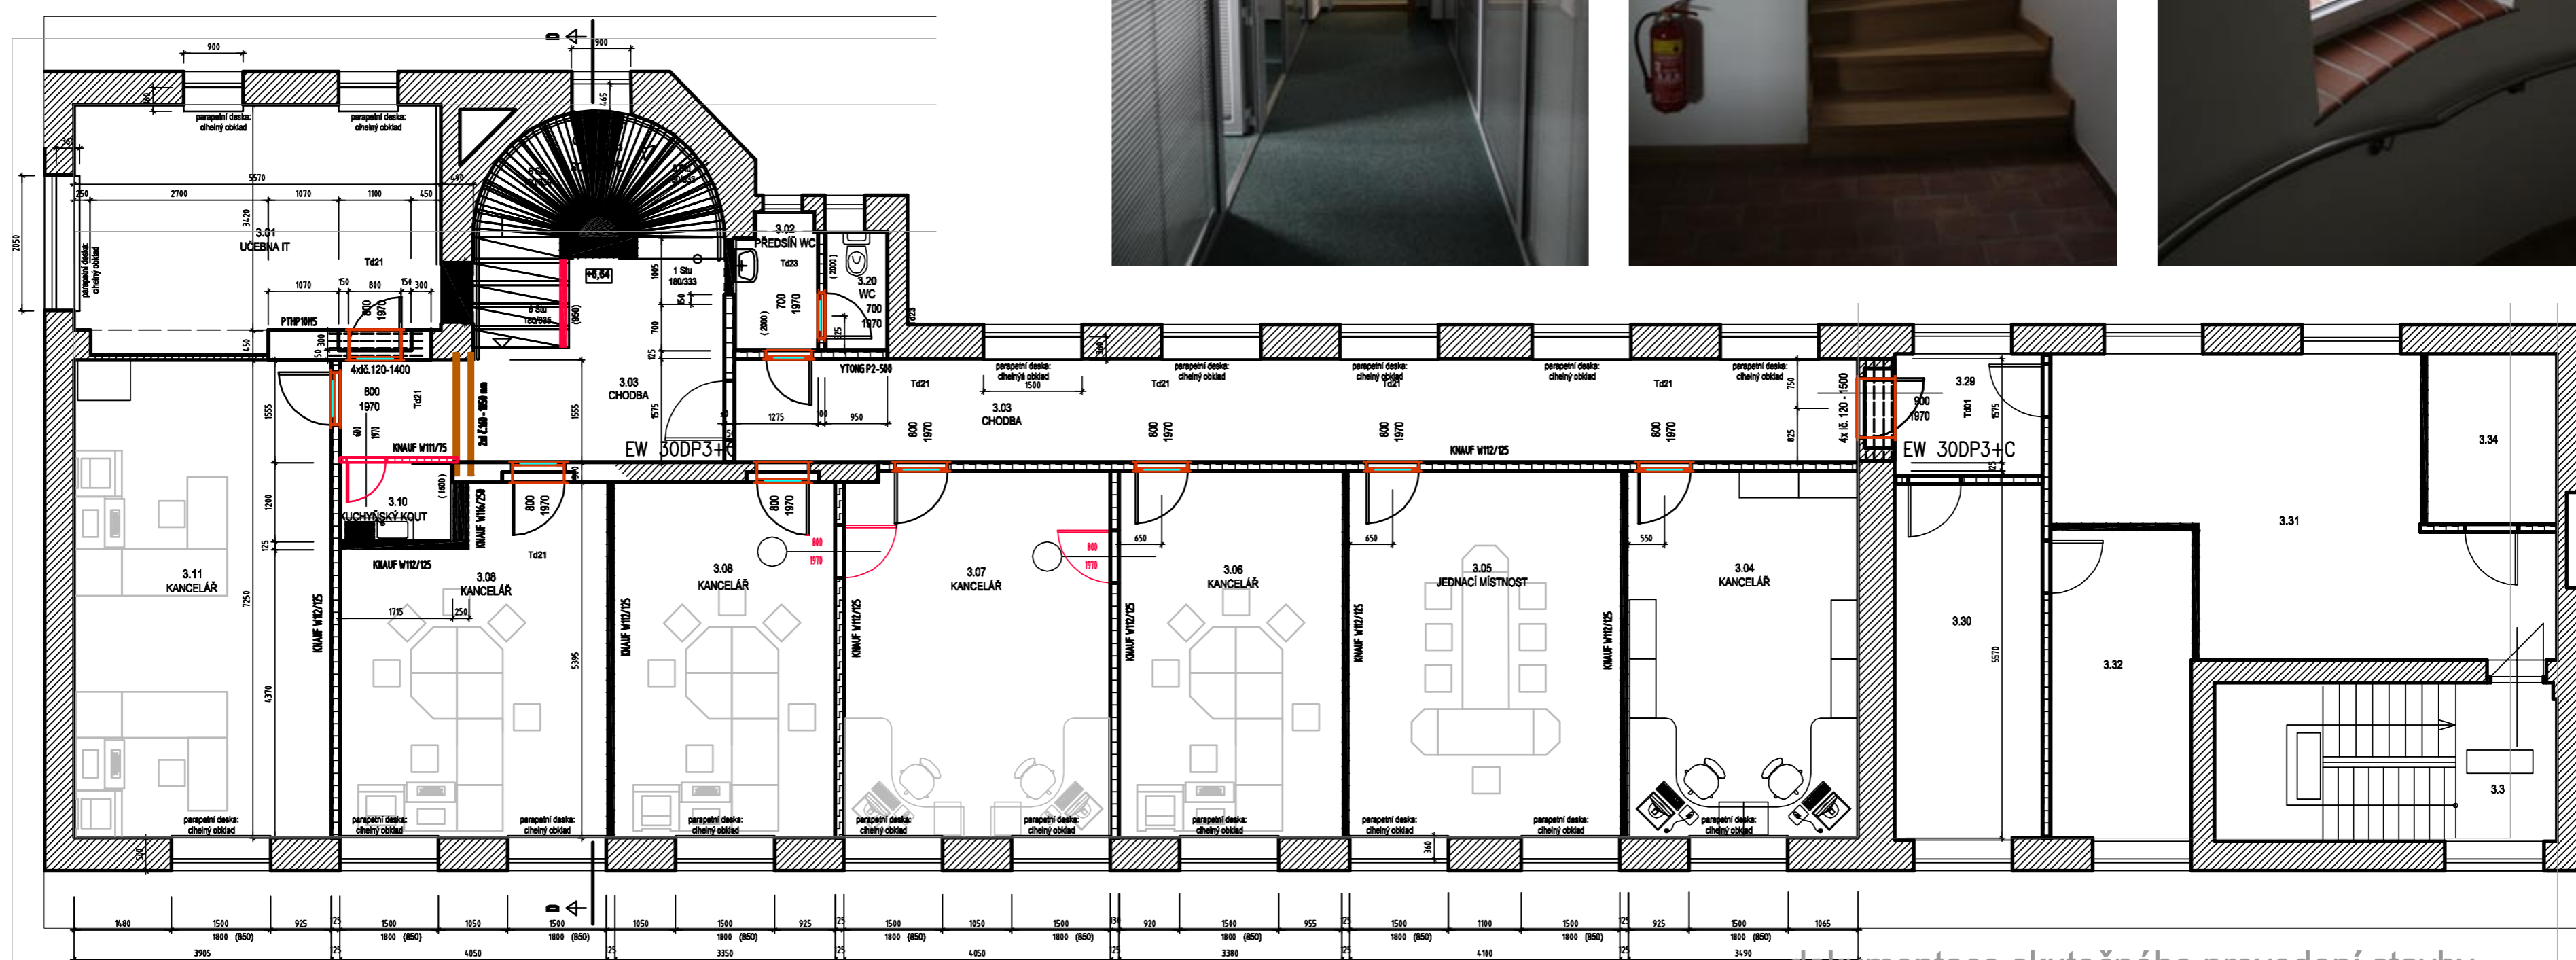

dokumentace skutečného provedení stavby

Budova 01 je nejstarší částí průmyslového lékárenského areálu TEVA (původně Galena) v Opavě - Komárově. Budova je využívána pro kanceláře, pohovory a příjem nových zaměstnanců, školení a pod. Stavba prošla řadou starších i novodobých rekonstrukcí. Nový majitel se současnou rekonstrukcí snažil v maximální míře respektovat a rekonstruovat původní charakter správní budovy výrobního areálu s důrazem na jeho historickou hodnotu a s ohledem na potřeby současného provozu.

město: Opava - Komárov kraj: Moravskoslezský investor: <b>IVAX</b> Pharmaceuticals s.r.o.	Alca IND01050 <b>"Rekonstrukce objektu 01"</b>	vedoucí projektant: Ing. Karel Grygera zodpovědný projektant: Ing. Karel Grygera spolupráce: Ing. Jiří Vyhnálek, PhD.
	část: <b>stavební řešení</b> název výkresu: <b>půdorys 3.NP</b>	zak. č.: 82.08 mřížka: 1:75 formát: 3A4 stupeň: <b>DSPS</b>